

Istniejąca trasa
przewodów zasilających



Istniejąca trasa
przewodów zasilających
(szacht)



PARTER – klatka schodowa

PODDASZE, DACH
fragment

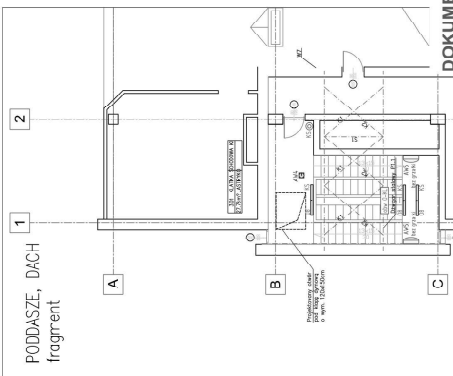

**DOKUMENTACJA
POWYKONAWCZA**

[illegible]