


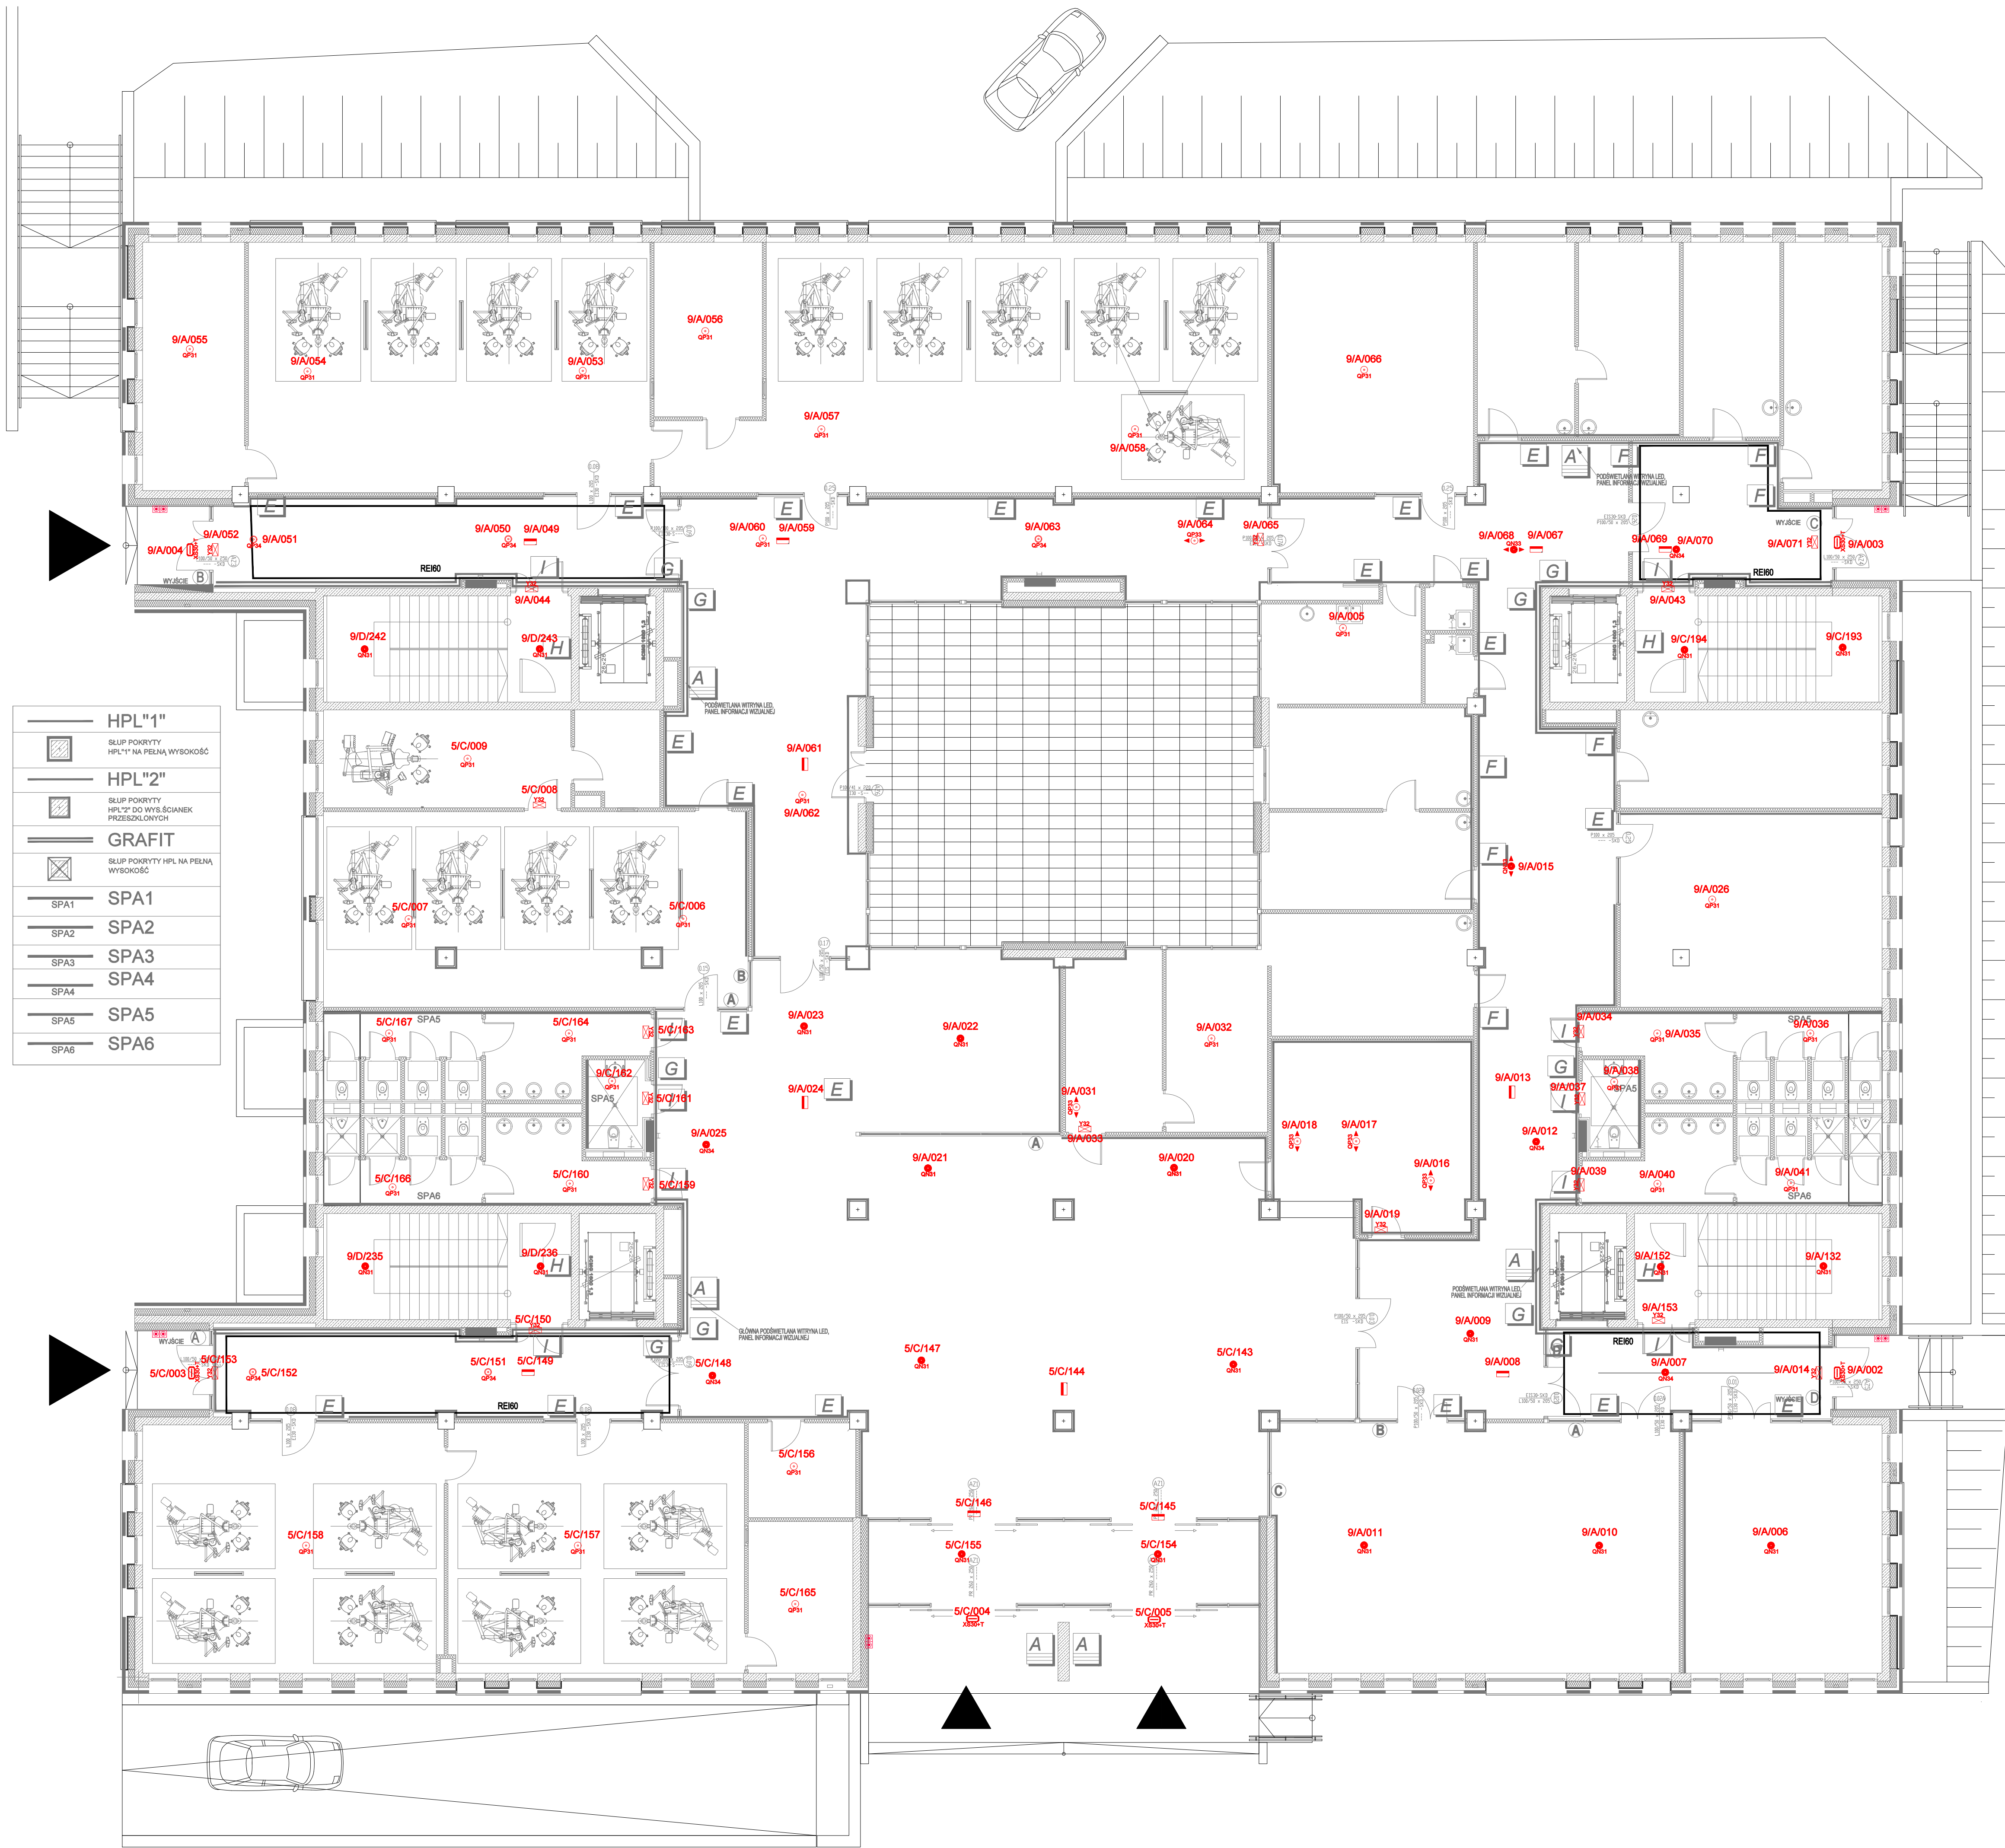

LEGENDA - INSTALACJA OŚWIETLENIA:	
	Oprawa oświetlenia awaryjnego 1xLED, 3W, 350lm, IP65, oprawa nastropowa, optyka otwarta, 1h, RU, SE lub równoważna o takich samych parametrach bądź lepszych
	Oprawa oświetlenia awaryjnego 1xLED, 3W, 375lm, IP65/20, oprawa do wbudowania, optyka korytarzowa, 1h, RU, SE lub równoważna o takich samych parametrach bądź lepszych
	Oprawa oświetlenia awaryjnego 1xLED, 3W, 370lm, IP65/20, oprawa do wbudowania, optyka korytarzowa, 1h, RU, SE lub równoważna o takich samych parametrach bądź lepszych
	Oprawa oświetlenia awaryjnego 1xLED, 3W, 370lm, IP65/20, oprawa natynkowa, optyka korytarzowa, 1h, RU, SE lub równoważna o takich samych parametrach bądź lepszych
	Oprawa oświetlenia awaryjnego 1xLED, 3W, 390lm, IP65/20, oprawa do wbudowania, optyka otwarta, 1h, RU, SE lub równoważna o takich samych parametrach bądź lepszych
	Oprawa oświetlenia awaryjnego 1xLED, 3W, 390lm, IP65/20, oprawa nastropowa, optyka otwarta, 1h, RU, SE lub równoważna o takich samych parametrach bądź lepszych
	Oprawa oświetlenia awaryjnego 1xLED, 6W, 500lm, IP65, oprawa nastropowa, optyka otwarta, 1h, RU, SE lub równoważna o takich samych parametrach bądź lepszych
	Oprawa oświetlenia awaryjnego, 1xLED, 3W, 360lm, IP65, oprawa nastropowa lub do wbudowania, optyka otwarta, 1h, RU, SE + grzałka HTR-25 lub równoważna o takich samych parametrach bądź lepszych
	Oprawa oświetlenia ewakuacyjnego, 1xLED, 1W, 130lm, IP65, oprawa nastropowa lub ścienna, oprawa dwustronna, 1h, RU, SA lub równoważna o takich samych parametrach bądź lepszych
	Oprawa oświetlenia ewakuacyjnego, 1xLED, 1W, 130lm, IP65, oprawa nastropowa lub ścienna, oprawa dwustronna, 1h, RU, SA, wyposażona w uchwył gips/karton lub równoważna o takich samych parametrach bądź lepszych

DOKUMENTACJA POWYKONAWCZA

05	Aktualizacja sufitów podwieszanych - zamiana typu opraw	16.04.2025	Szymon Szulc
04	Aktualizacja sufitów podwieszanych - zamiana typu opraw	18.02.2025	Szymon Szulc
03	Zmiana adresu czujnika w pom. ochrony 06, sala 28, pom. biurowe 28, Gw. Kliniczna 3 pom. 24, Przesunięcie opraw awaryjnych przy przyściakach ROP, dodanie opraw awaryjnych dla przyściaków ROP, Dostosowanie opraw w łazienkach.	02.08.2024	Marcin Łukowski
02	Dodanie opraw awaryjnych dla przyściaków ROP	27.05.2024	Marcin Łukowski
01	Dostosowanie oświetlenia dla nowych pomieszczeń, zmian opraw w strefie wejścia oraz recepcji	13.03.2024	Marcin Łukowski
01	Dostosowanie opraw pod siatkę sufitów	13.03.2024	Marcin Łukowski

Jednostka projektowa:		Sp. z o.o. ul.Korpija 13c 61-619 Poznań	
Inwestor:		Uniwersyteckie Centrum Stomatologiczne Gdańskiego Uniwersytetu Medycznego, 80-204 Gdańsk, ul. Dębowa 1a.	
Adres inwestycji:		Gdańsk ul. Marii Skłodowskiej-Curie, działka nr 29/3	
Nazwa inwestycji:		Wielobranżowa dokumentacja projektowa Uniwersyteckiego Centrum Stomatologicznego.	
Projektant instalacji elektrycznych:	Upr.bud:	Upr.bud:	Podpis:
mgr inż. Szymon Szulc	WKP/0214/P00E/18		
mgr inż. Marcin Łukowski			
Stadium opracowania:	Data opracowania:	Skala:	
PROJEKT WYKONAWCZY	02.2024r.	1:100	
Prace:	Brzozko:	Elektryczna	
INSTALACJA OŚWIETLENIA AWARYJNEGO	IE_202.1		
RZUT PARTERU			